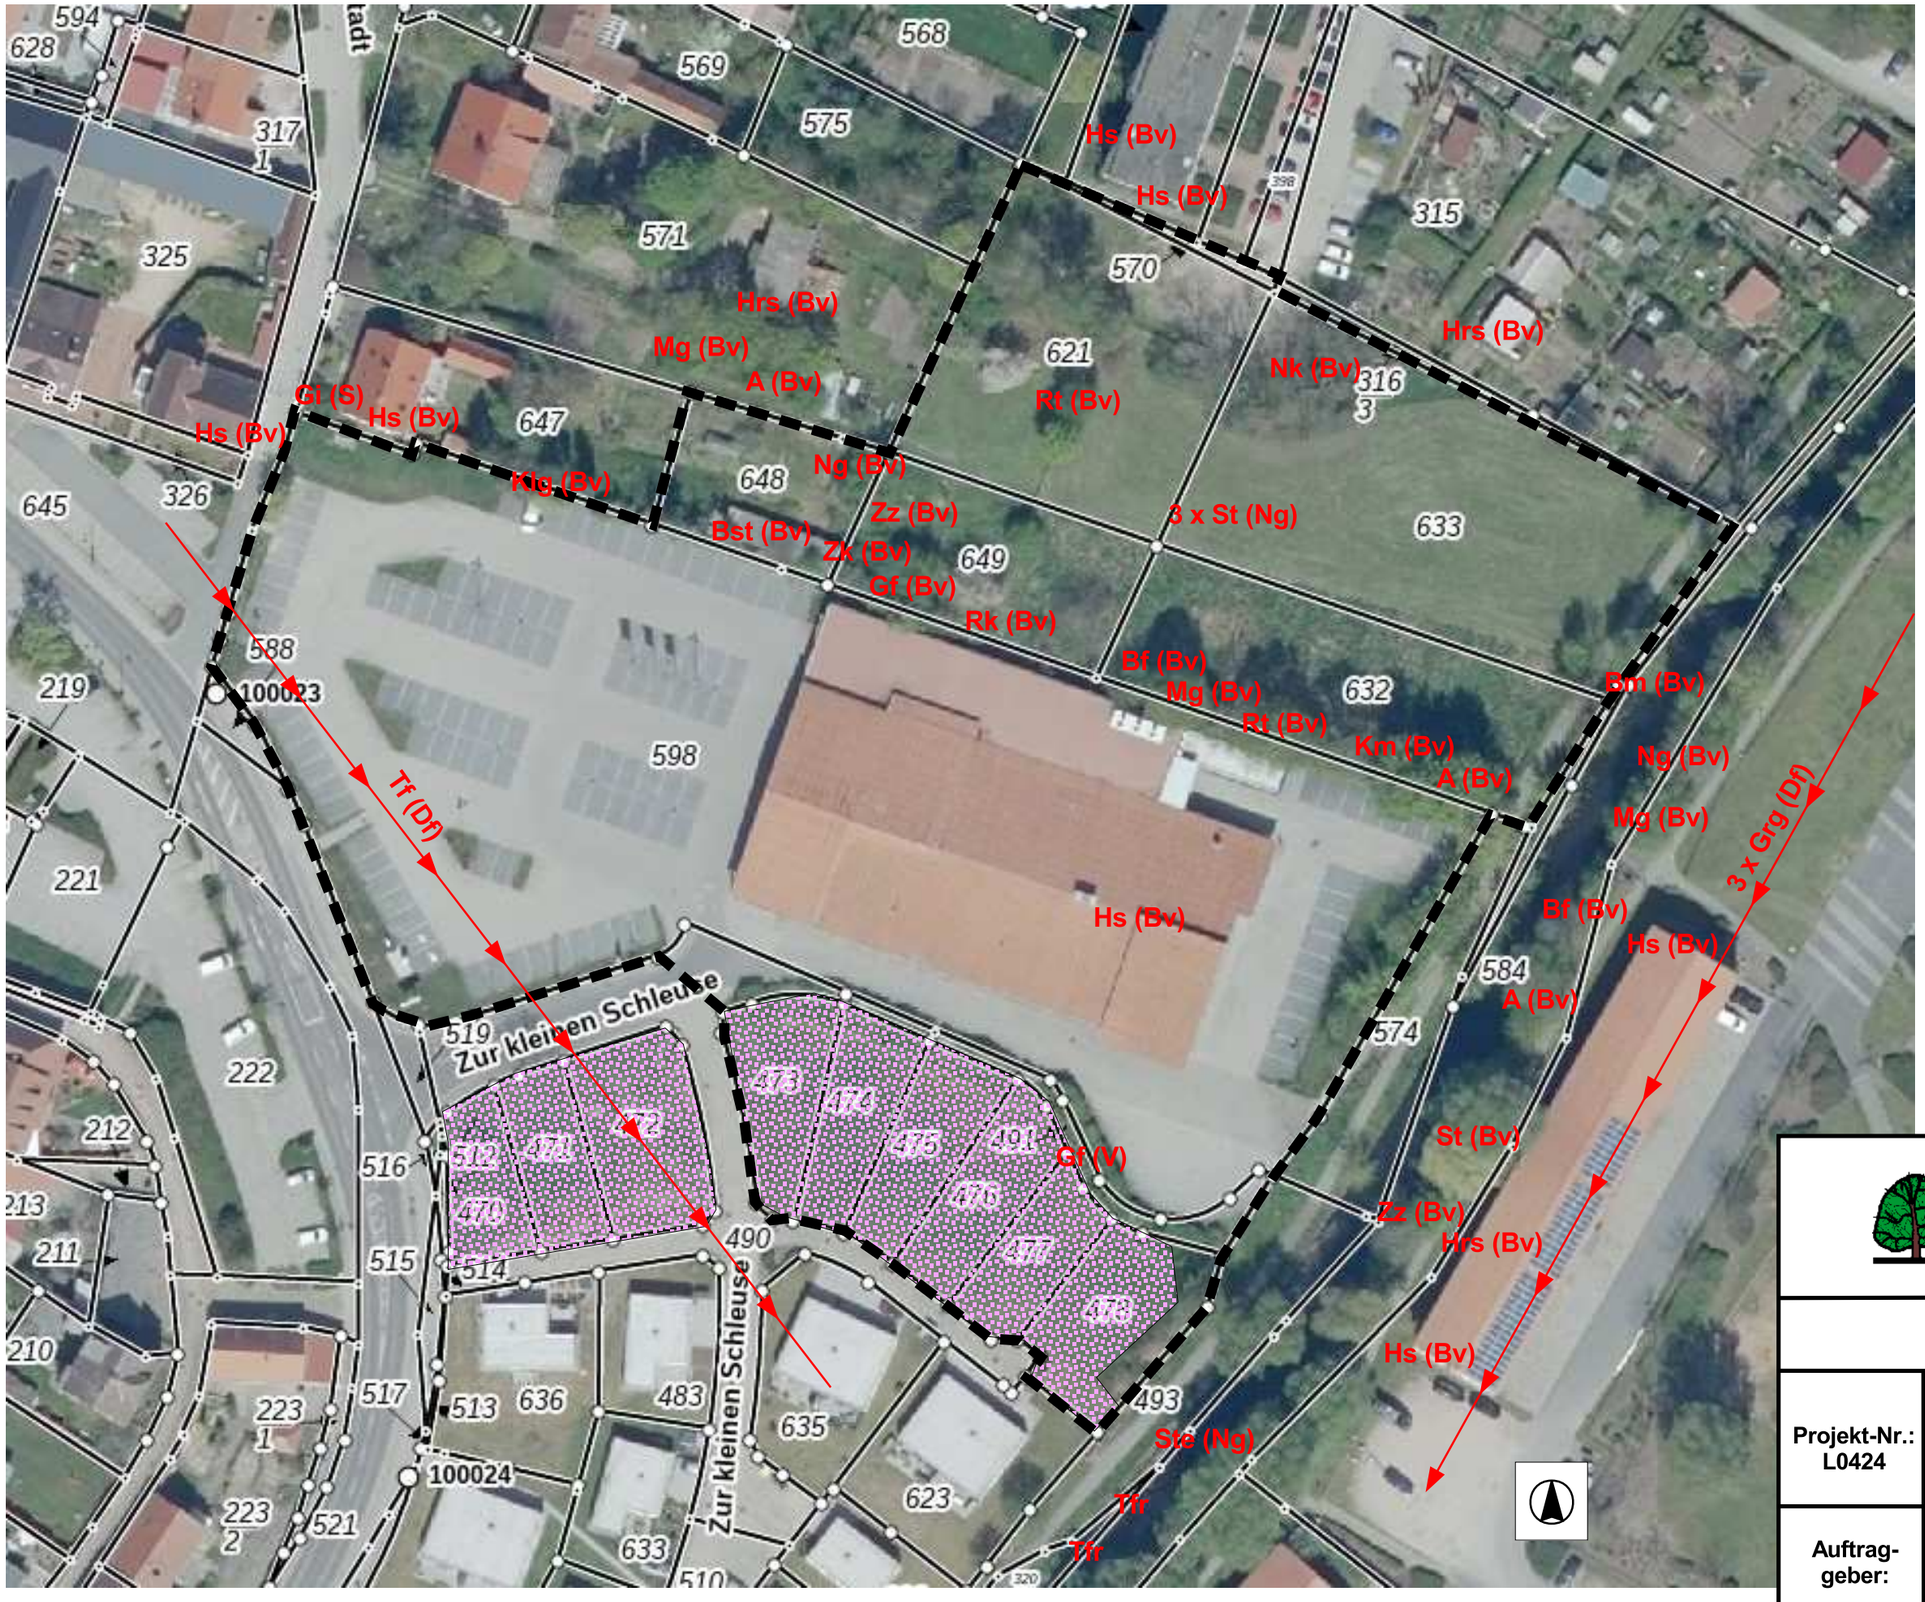

Legende

Avifauna

A	Amsel
Bst	Bachstelze
Bm	Blaumeise
Bf	Buchfink
Gi	Girlitz
Grg	Graugans
Gf	Grünfink
Hrs	Hausrotschwanz
Hs	Haussperling
Klg	Klappergrasmücke
Km	Kohlmeise
Mg	Mönchsgrasmücke
Ng	Nachtigall
Nk	Nebelkrähe
Rt	Ringeltaube
Rk	Rotkehlchen
St	Star
Ste	Stockente
Tf	Turmfalke
Zk	Zaunkönig
Zz	Zilp Zalp

Status Avifauna

Bv	Brutvogel
V	Brutverdacht
S	Singwarte
Ng	Nahrungsgast

Durchflug mit Richtung

Nahrungsfläche Dohlen nach Angabe UNB jedoch keine Sichtung während Kartierung

Weitere Arten

Tfr	Teichfrosch

Plangebietsgrenze

Dipl.-Ing. Frank Schulze
Büro für Umweltplanungen
Kameruner Weg 1
14641 Paulinenaue
Tel./Fax: 033237/88609, Funk: 0171/5228040

Bestandsplan Fauna

Projekt-Nr.: L0424	Artenschutzfachbeitrag zum B-Plan Nr. H9 "REWE-Markt Beeskow" in der Stadt Beeskow
Auftrag-geber:	REWE GROUP Vollsortiment Region Ost Rheinstraße 8, 14513 Teltow
unmaß-stäblich	Datum: März 2025 — Plan Nr. 1